

Dorf Einruhr

an Blatt 8

Anschluß

25

24

23

22

21

31

TALSPERRENVERBAND EIFEL - RUR		R 1 - 6
RURTALSPERRE SCHWAMMENAUER		
Übersichtsplan (Bestandsplan)		
M.1: 2500	Lageplan	
GEZ 13776 Dre		
GEPR		
GEANDERT		
Zuletzt den 1.3.1979		BAUDIREKTOR

Anschluß an Blatt 5

Anschluß an Blatt 7

Rurberg

Eiserbach See

Rurtalsperre (Hauptsee)

Rurtalsperre (Obersee)

Badeanstalt

Schwimmbad

Hochwasserentlastungs-
Bedienungsschleuse

Eiserbachdamm

nach Kesternich

Pumpwerk

Transf.-Haus

Gründungs-
Einleit-
Werk A

Staudamm Paulushof

Kinderspielplatz

Anschüttung Sief

Pflasterhöhe

Beschwungener

Schiffanlegeplatz

Schwammenauel

zur Urftalsperre



Anschluß an Blatt 6

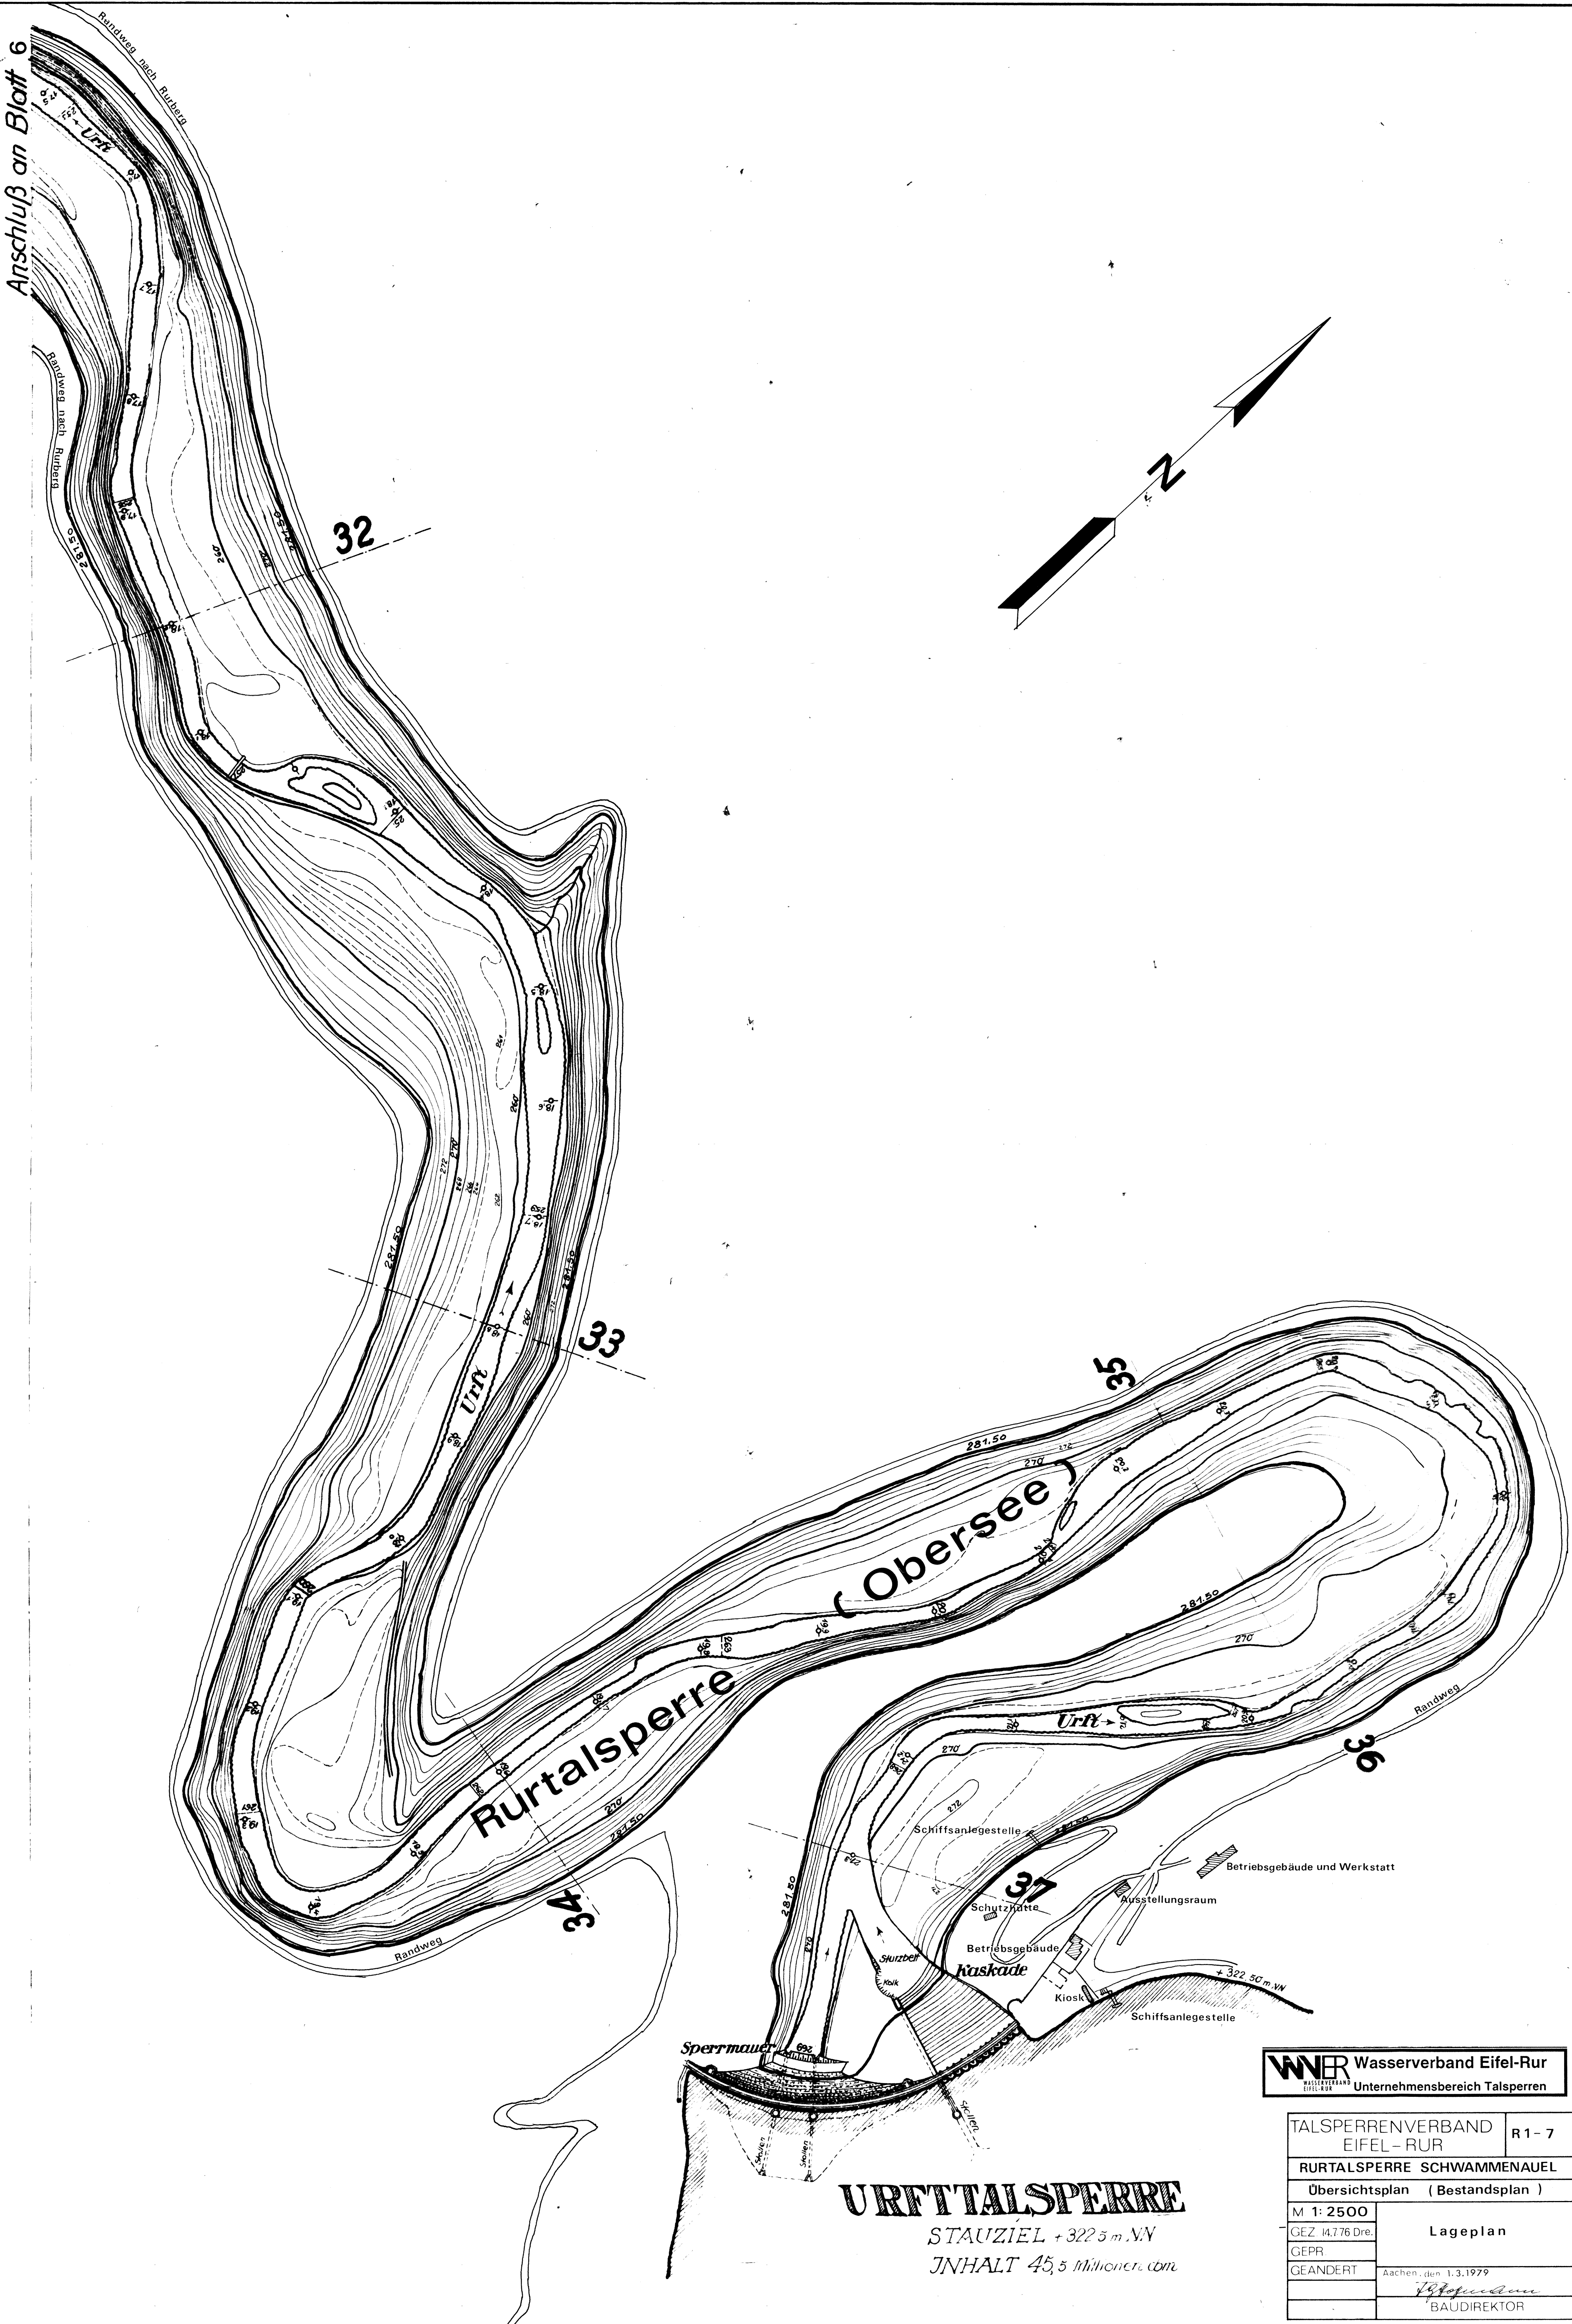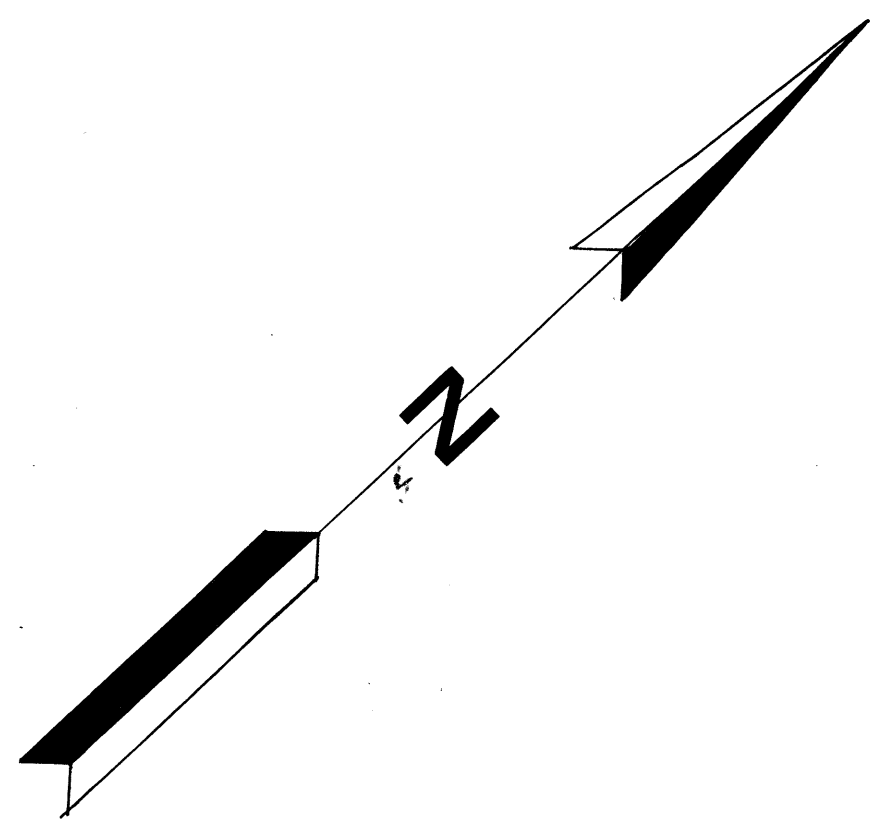

URFTTALSPERRE
 STAUZIEL +322,5 m.N.N.
 INHALT 45,5 Millionen cbm

WNR Wasserverband Eifel-Rur
 Unternehmensbereich Talsperren

TALSPERRENVERBAND EIFEL - RUR	R1 - 7
RURTALSPERRE SCHWAMMENAUDEL	
Übersichtsplan (Bestandsplan)	
M 1: 2500	Lageplan
GEZ. M.776 Dre.	
GEPR	
GEANDERT	Aachen, den 1.3.1979
	<i>[Signature]</i> BAUDIREKTOR

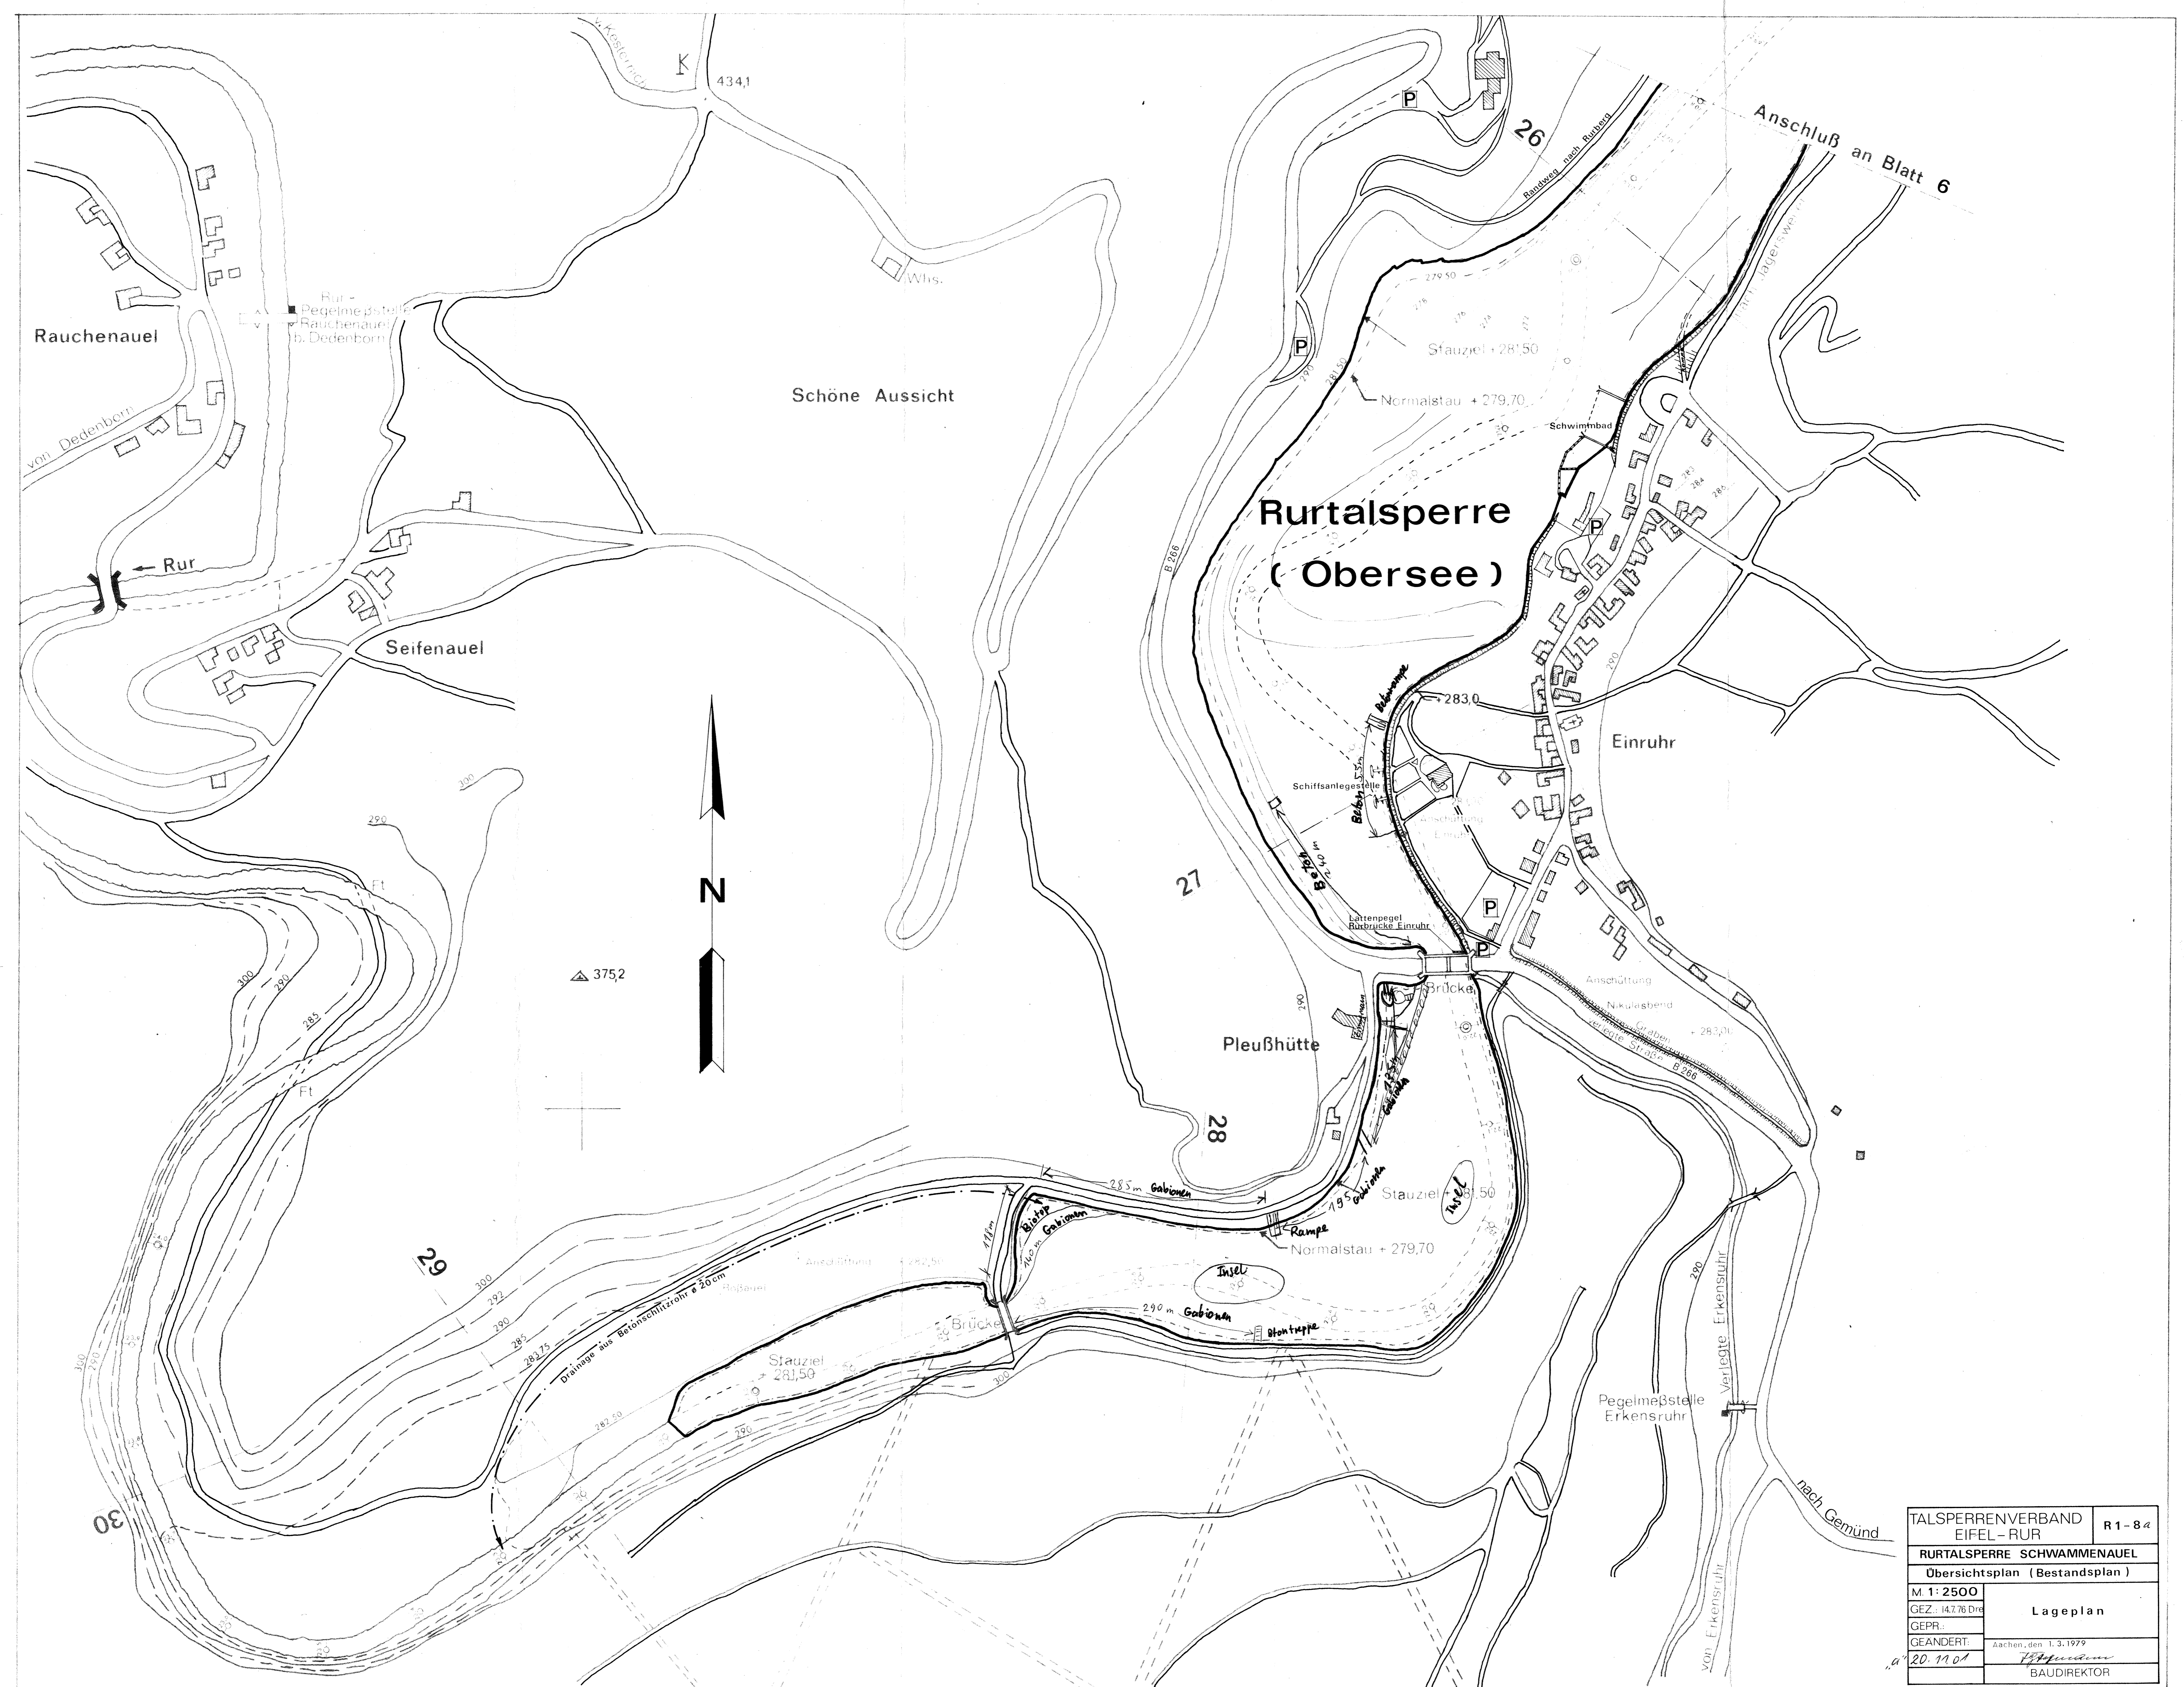

TALSPERRENVERBAND EIFEL - RUR		R 1-8 a
RURTALSPERRE SCHWAMMENAUDEL		
Übersichtsplan (Bestandsplan)		
M 1: 2500	Lageplan	
GEZ: 14,76 Dre	GEPR:	
GEANDERT:	Aachen, den 1.3.1979	
20.11.01	BAUDIREKTOR	